



(参考) 駐車場ゲート設備構造図

S=1:20

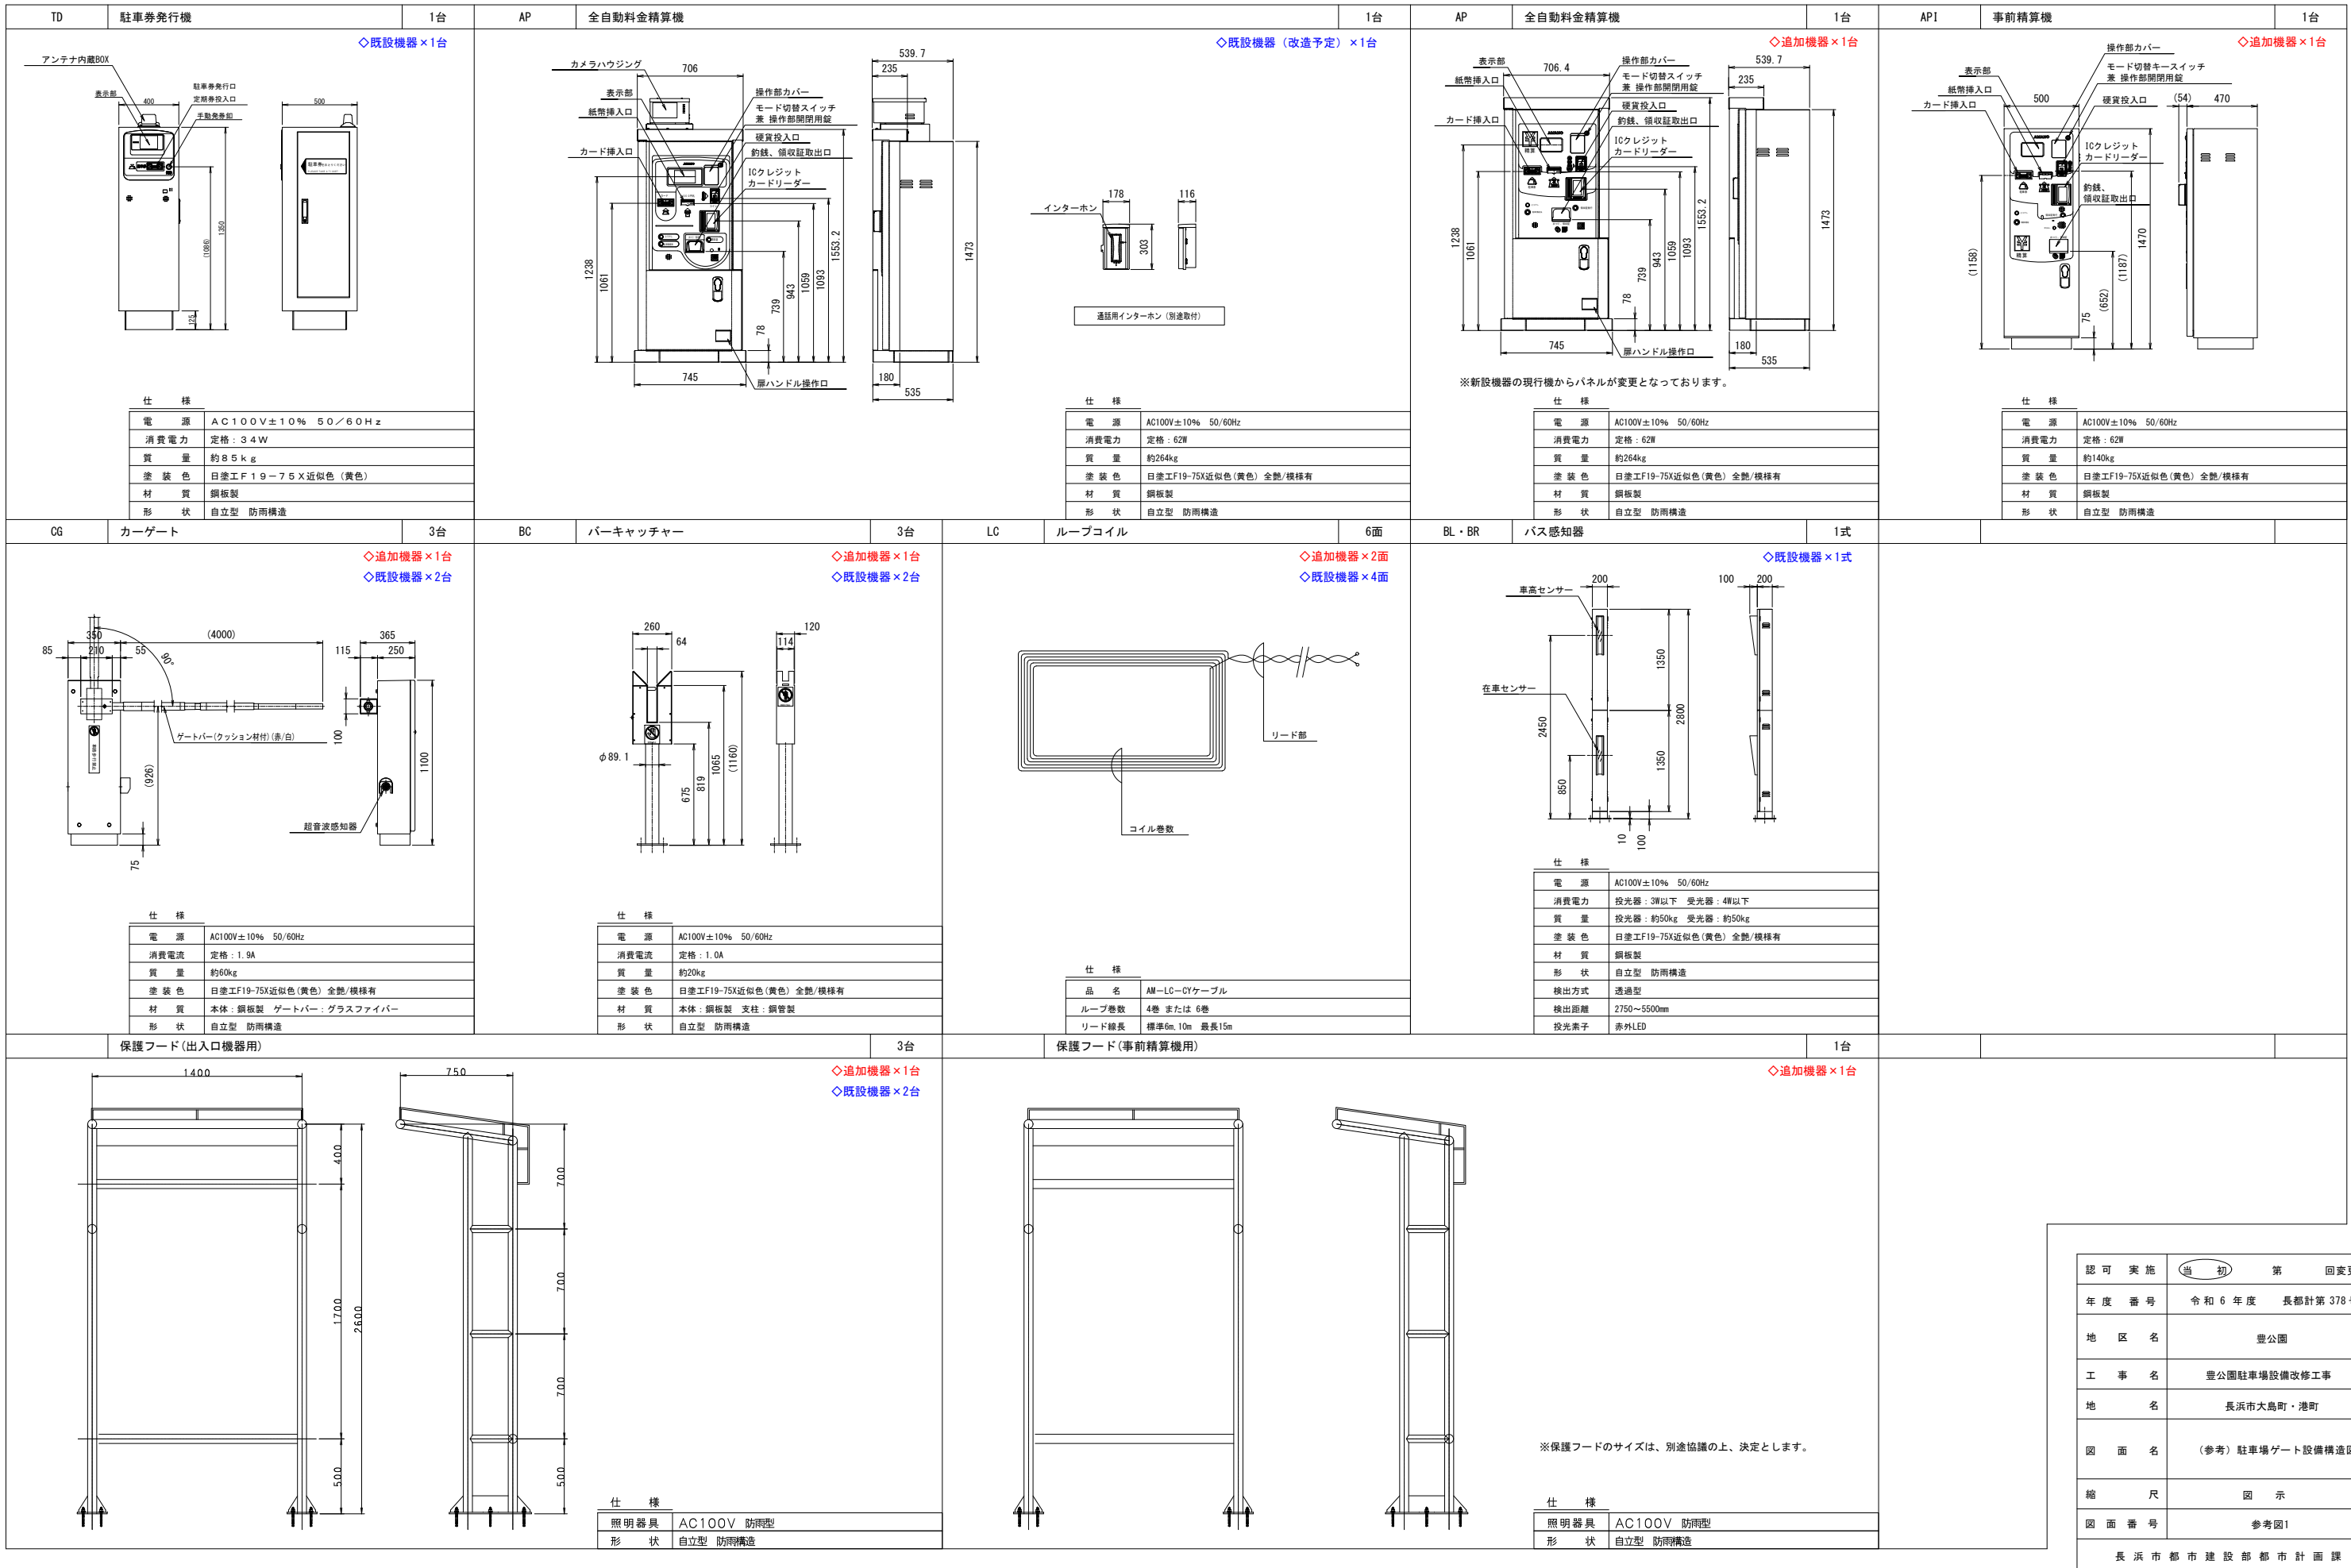

認可 実施	当 初	第	回変更
年度 番号	令和 6 年度 長都計第 378 号		
地 区 名	豊公園		
工 事 名	豊公園駐車場設備改修工事		
地 名	長浜市大島町・港町		
図 面 名	(参考) 駐車場ゲート設備構造図		
縮 尺	図 示		
図 面 番 号	参考図1		
長 浜 市 都 市 建 設 部 都 市 計 画 課			

(参考) 系統図

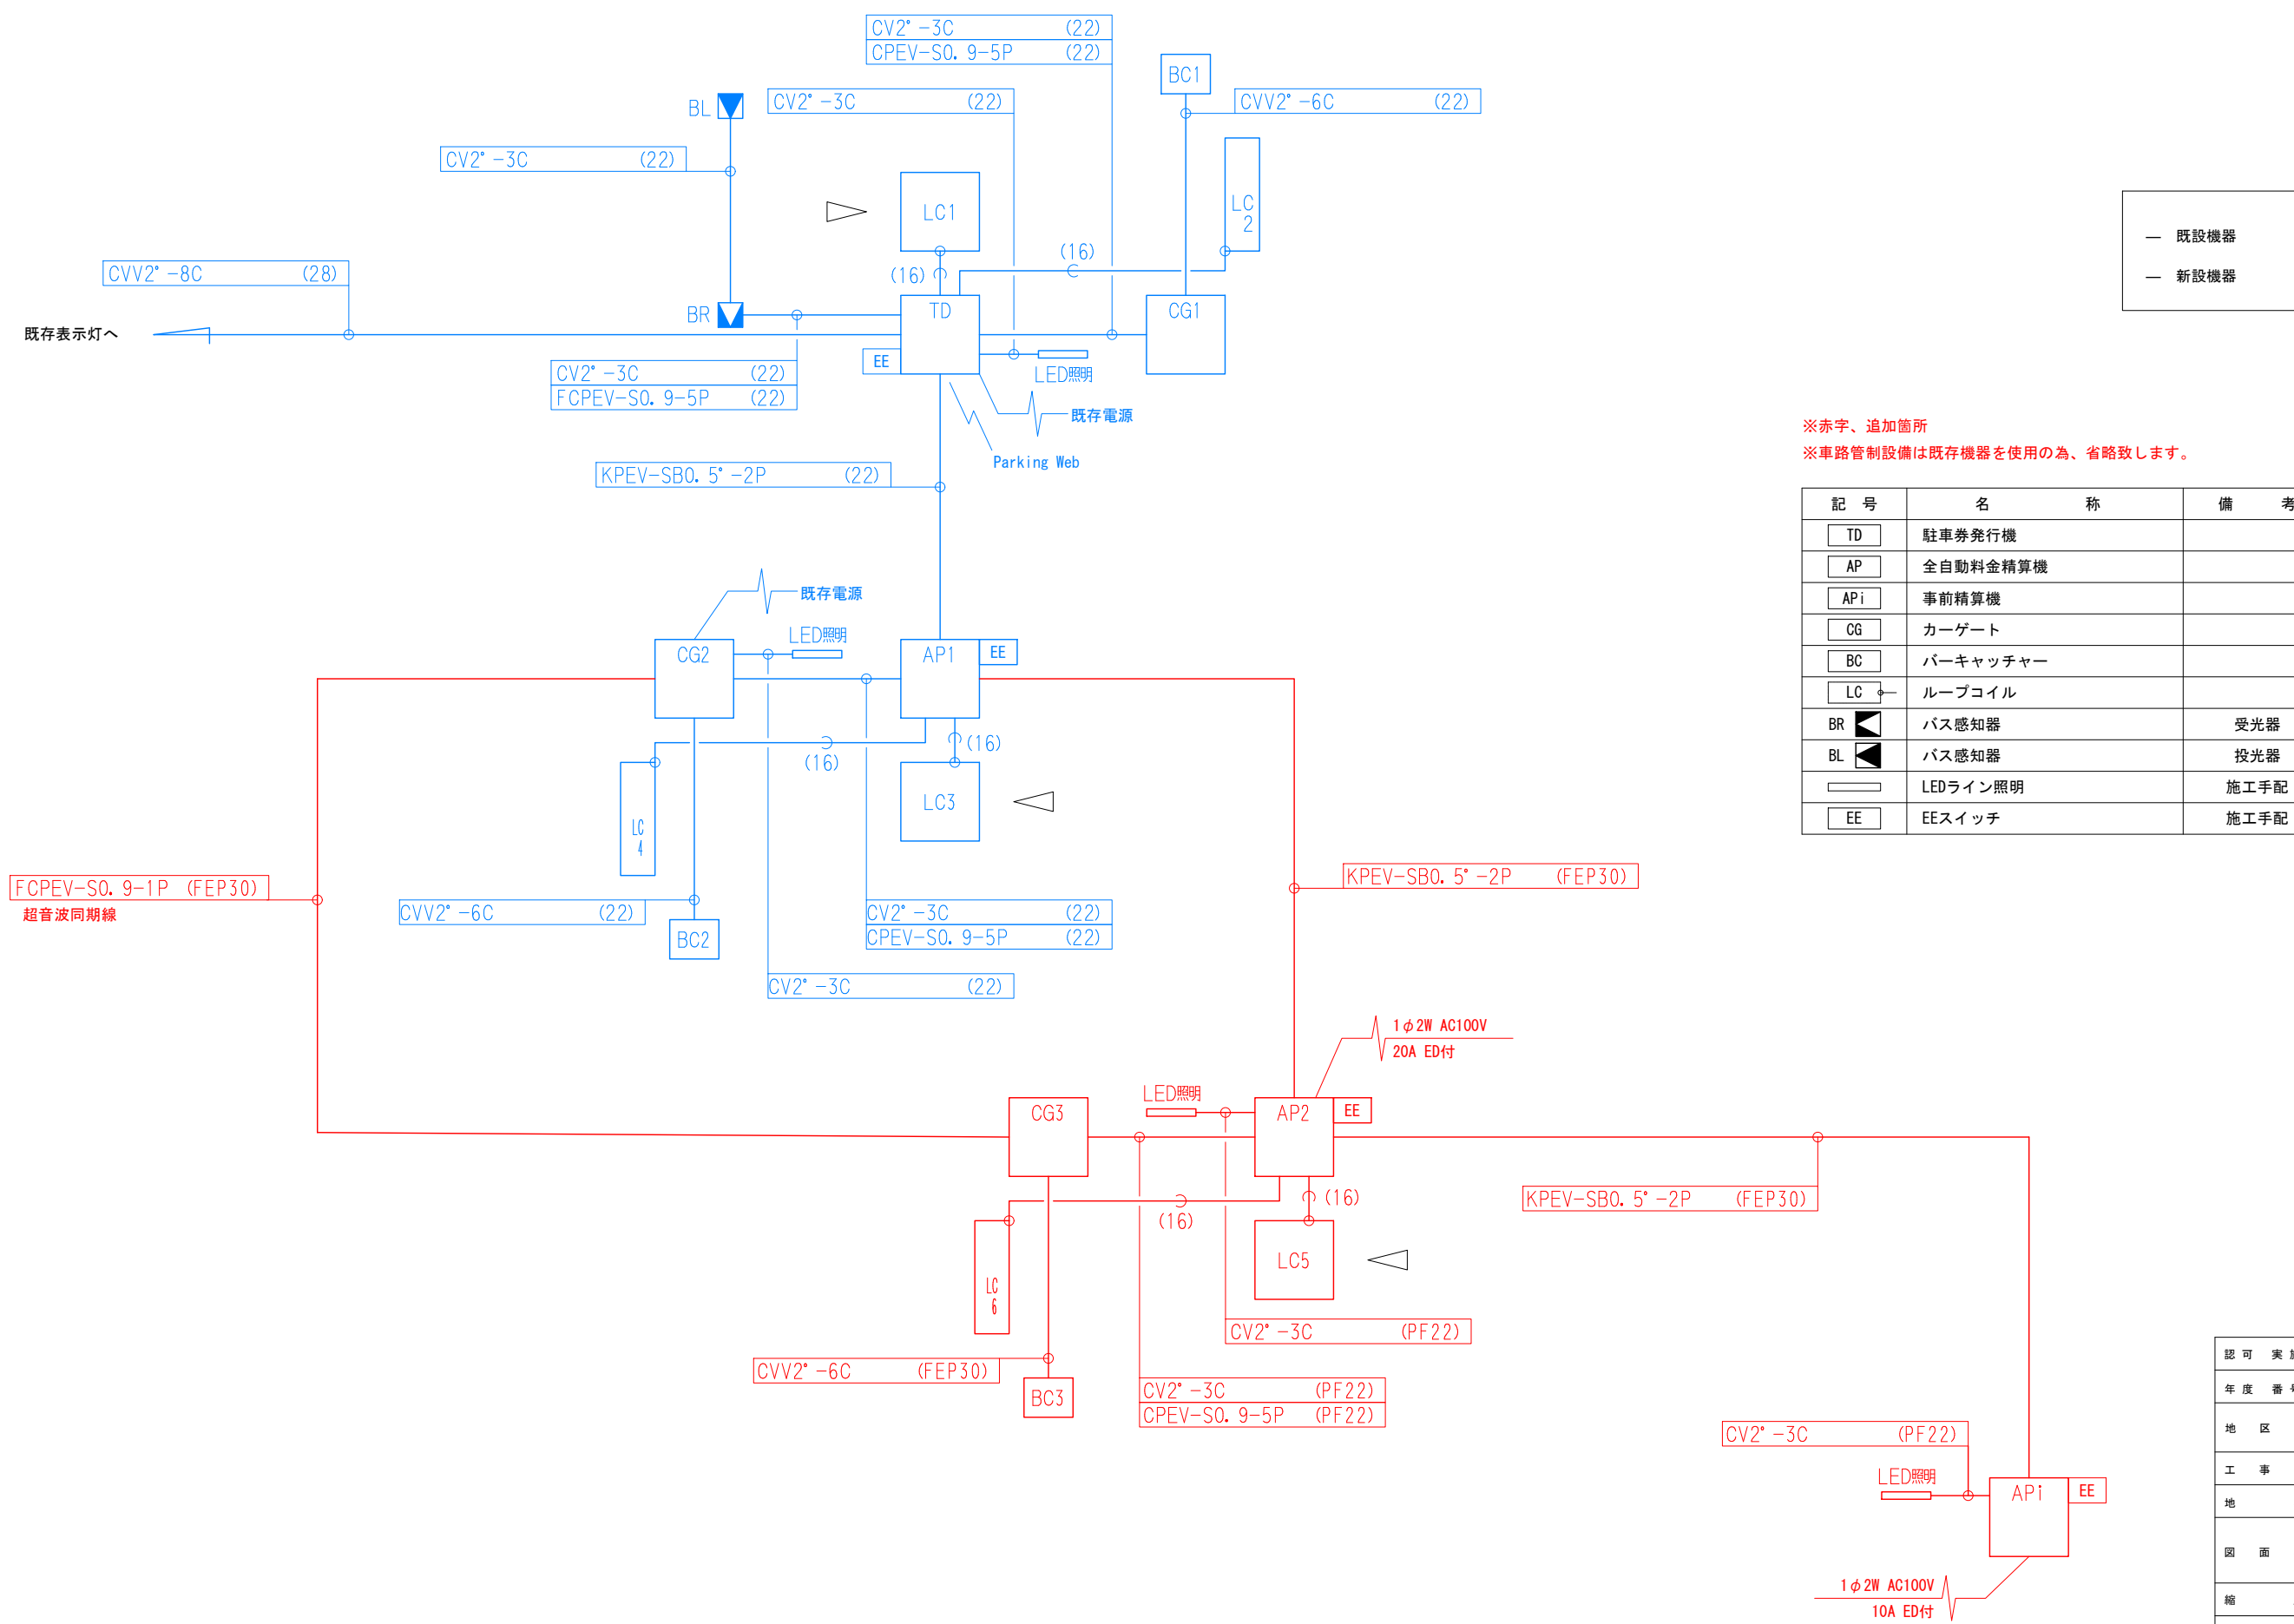

※赤字、追加箇所
※車路管制設備は既存機器を使用の為、省略致します。

記 号	名 称	備 考	数 量
TD	駐車券発行機		1
AP	全自動料金精算機		2
APi	事前精算機		1
CG	カーゲート		3
BC	パーキャッチャー		3
LC	ループコイル		6
BR	バス感知器	受光器	1
BL	バス感知器	投光器	1
	LEDライン照明	施工手配	4
EE	EEスイッチ	施工手配	4

認可実施	当初	第	回変更
年度番号	令和6年度	長都計第378号	
地区名	豊公園		
工事名	豊公園駐車場設備改修工事		
地名	長浜市大島町・港町		
図面名	(参考) 系統図		
縮尺	図示		
図面番号	参考図2		
長 浜 市 都 市 建 設 部 都 市 計 画 課			